




Inhoudsopgave

Groep	Inbouwplaats	Pagina	Paginabeschrijving	Extra paginaveld	Datum	Bewerker
011	P0101	1	Voorblad		31-1-2013	hburggraaf
	P0101	2a	Inhoudsopgave		31-7-2013	hburggraaf
	P0101	3a	Kabeloverzicht		2-1-2013	hburggraaf
	P0101	4a	Kast opbouw		22-2-2013	hburggraaf
	P0101	4b	Kast opbouwmaten		17-1-2013	rboogaard
	P0101	4c	Wartelplaat		31-7-2013	hburggraaf
	P0101	4d	Afmetingen externe drive		21-2-2013	hburggraaf
	P0101	10	Hoofd stroom		22-1-2013	hburggraaf
	P0101	20	D&A EMotor drive		31-7-2013	hburggraaf
	P0101	21	Drive hydrauliek pomp		31-7-2013	hburggraaf
	P0101	30	Emergency stop relay		22-2-2013	hburggraaf
	P0101	31	Stuurstroom		25-1-2013	rboogaard
	P0101	100	AC verwarming in motor en schakelkast		22-2-2013	hburggraaf
	P0101	120	Signalen naar afstand besturing systeem		31-7-2013	hburggraaf
	P0101	200	Klemmen overzicht		31-7-2013	hburggraaf
	P0101	201	Klemmen overzicht		25-2-2013	hburggraaf
	P0101	202	Klemmen overzicht		31-1-2013	hburggraaf


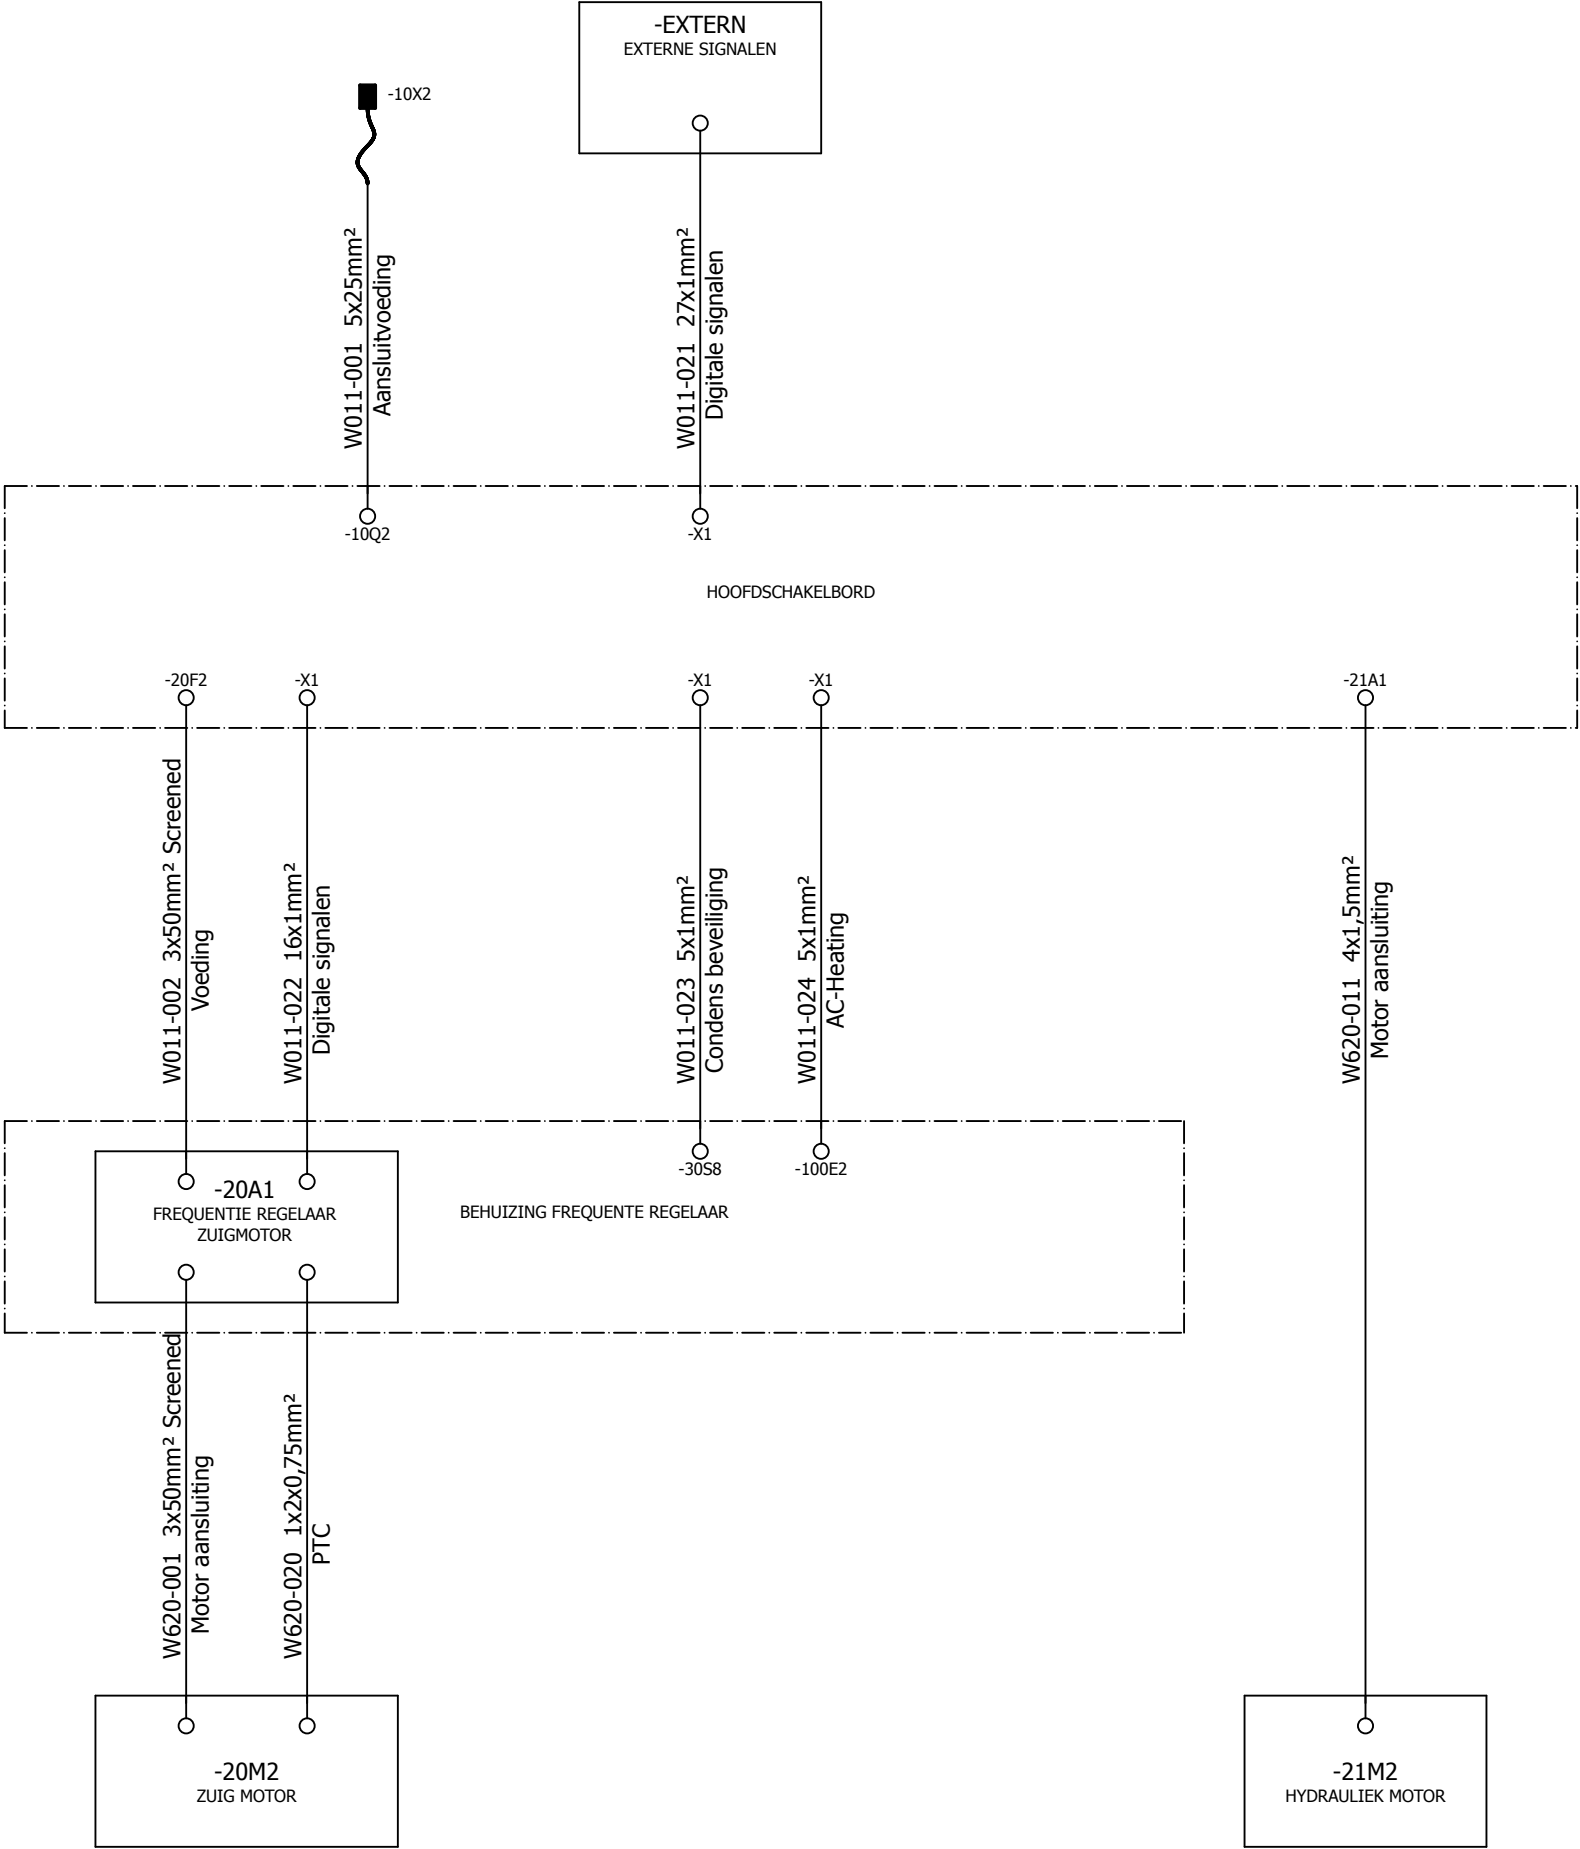


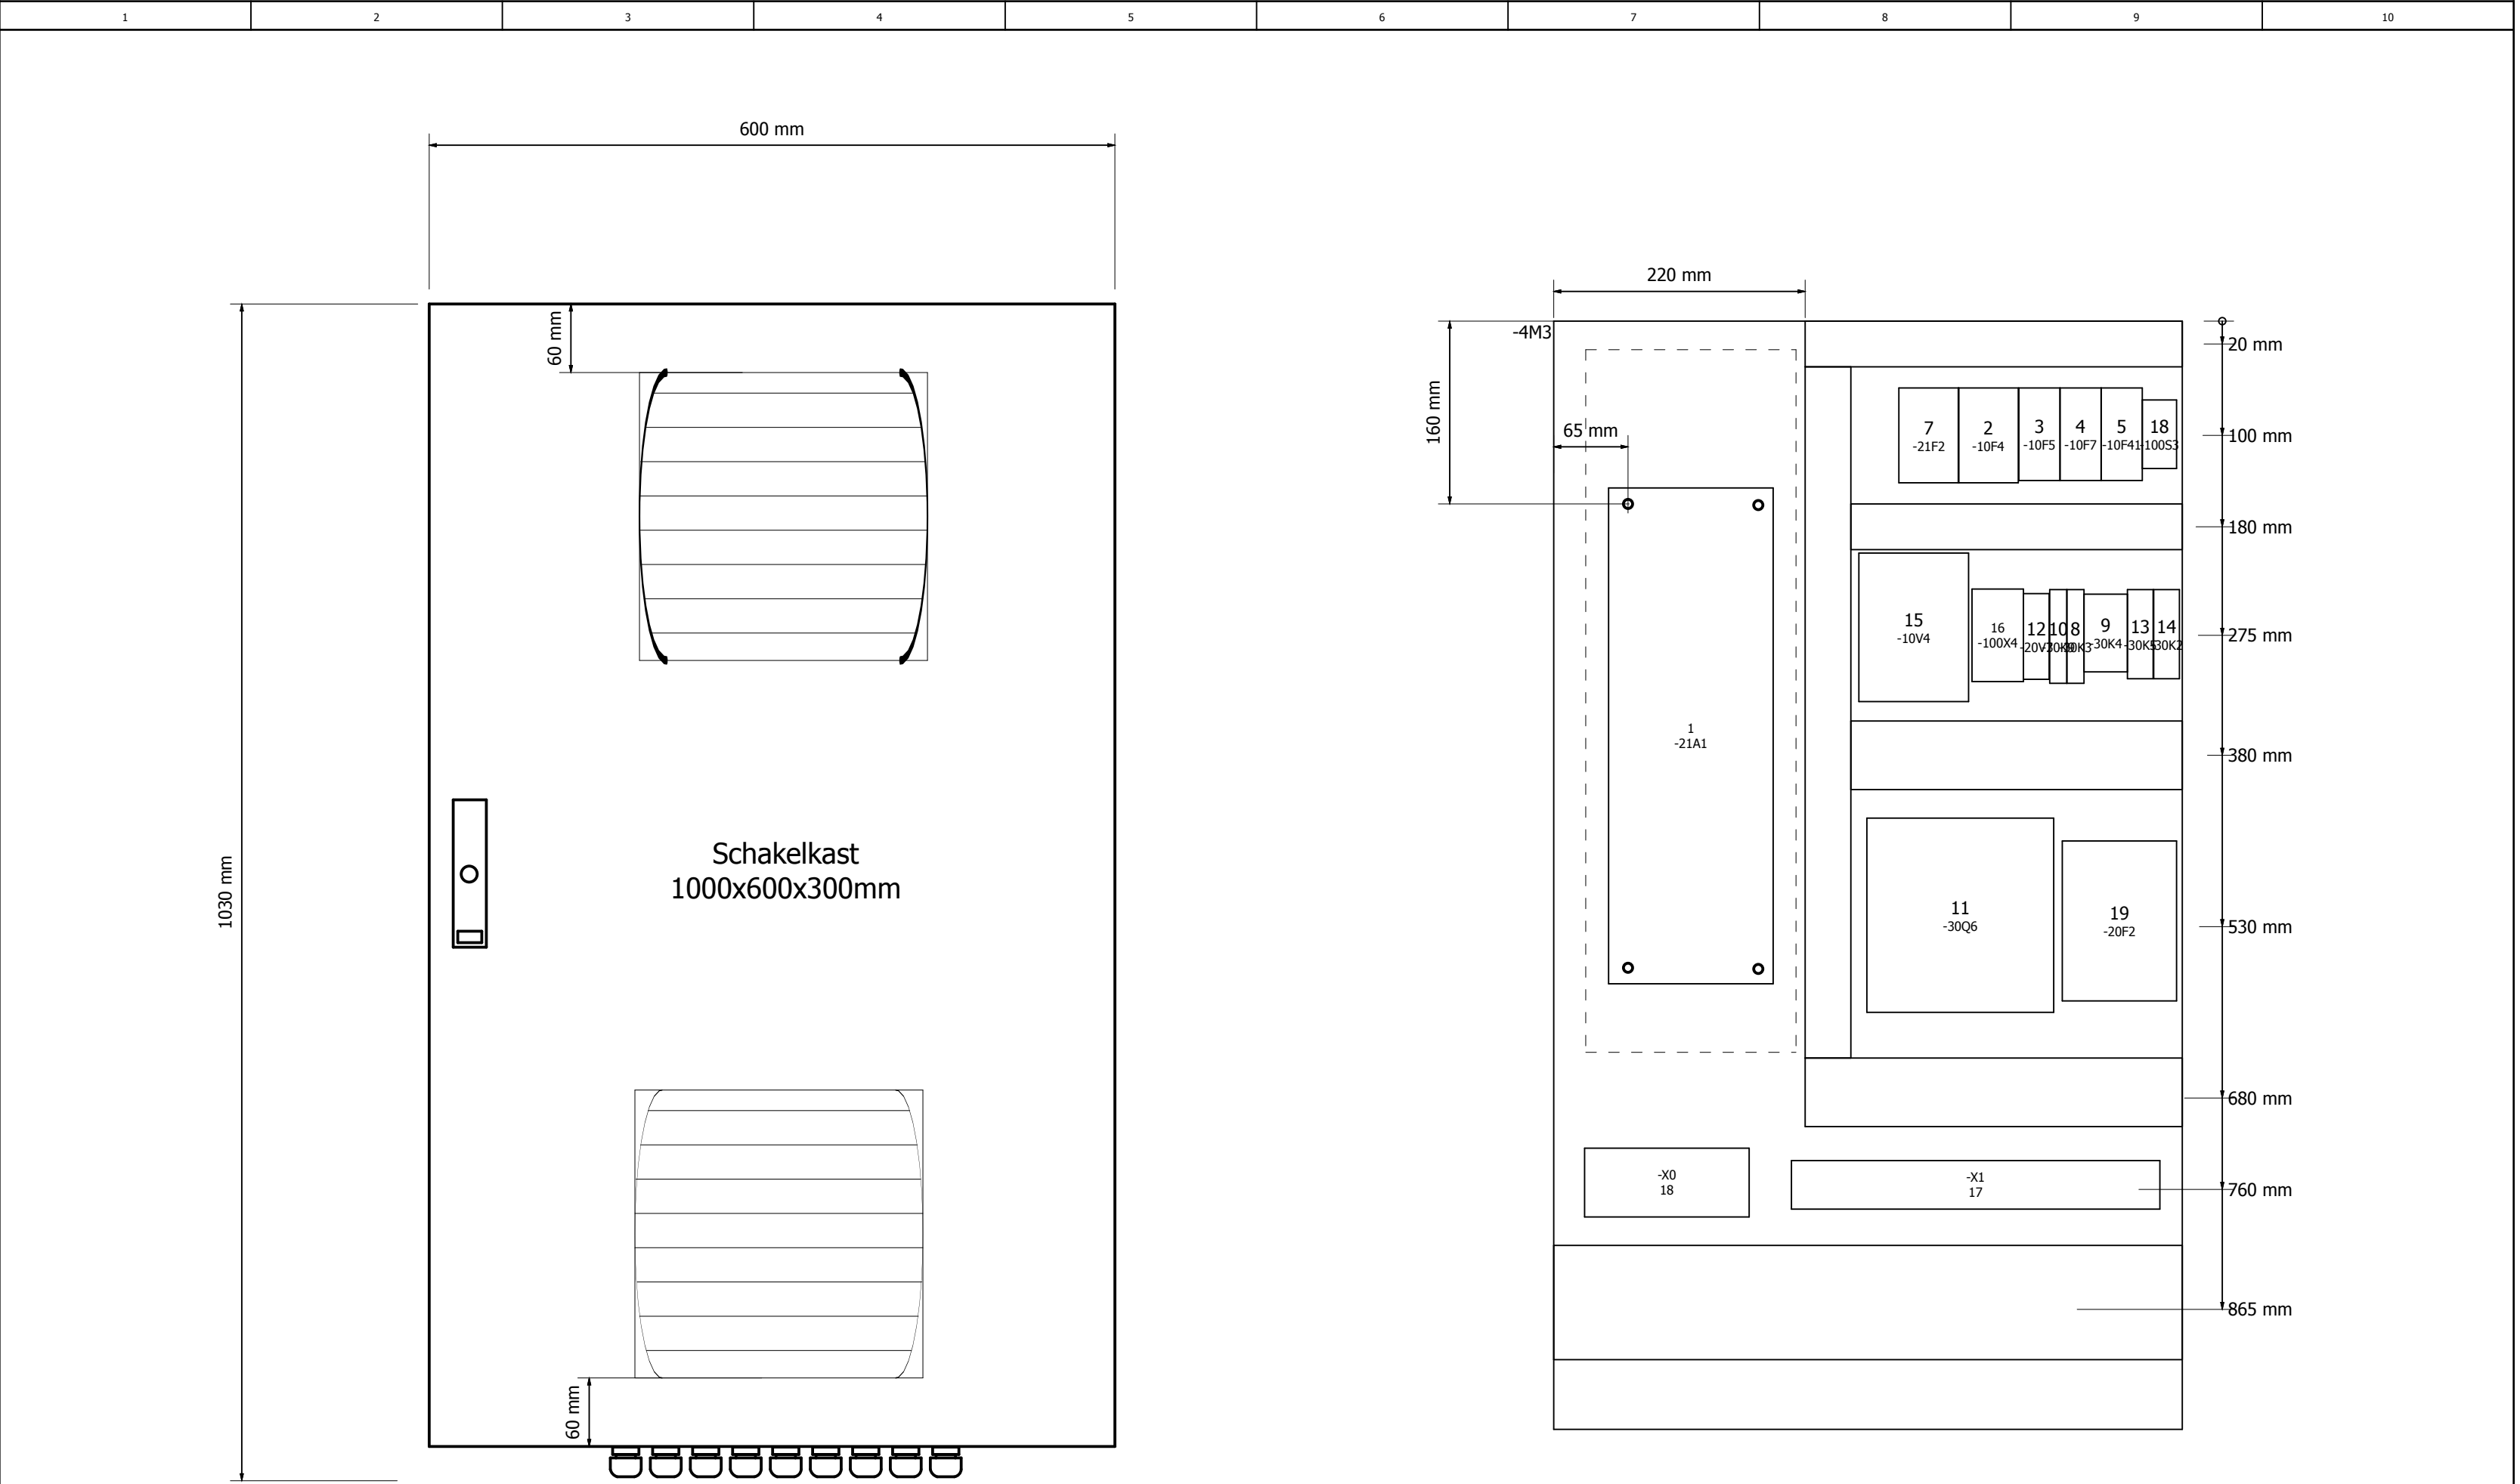


DEURZIJDE KAST

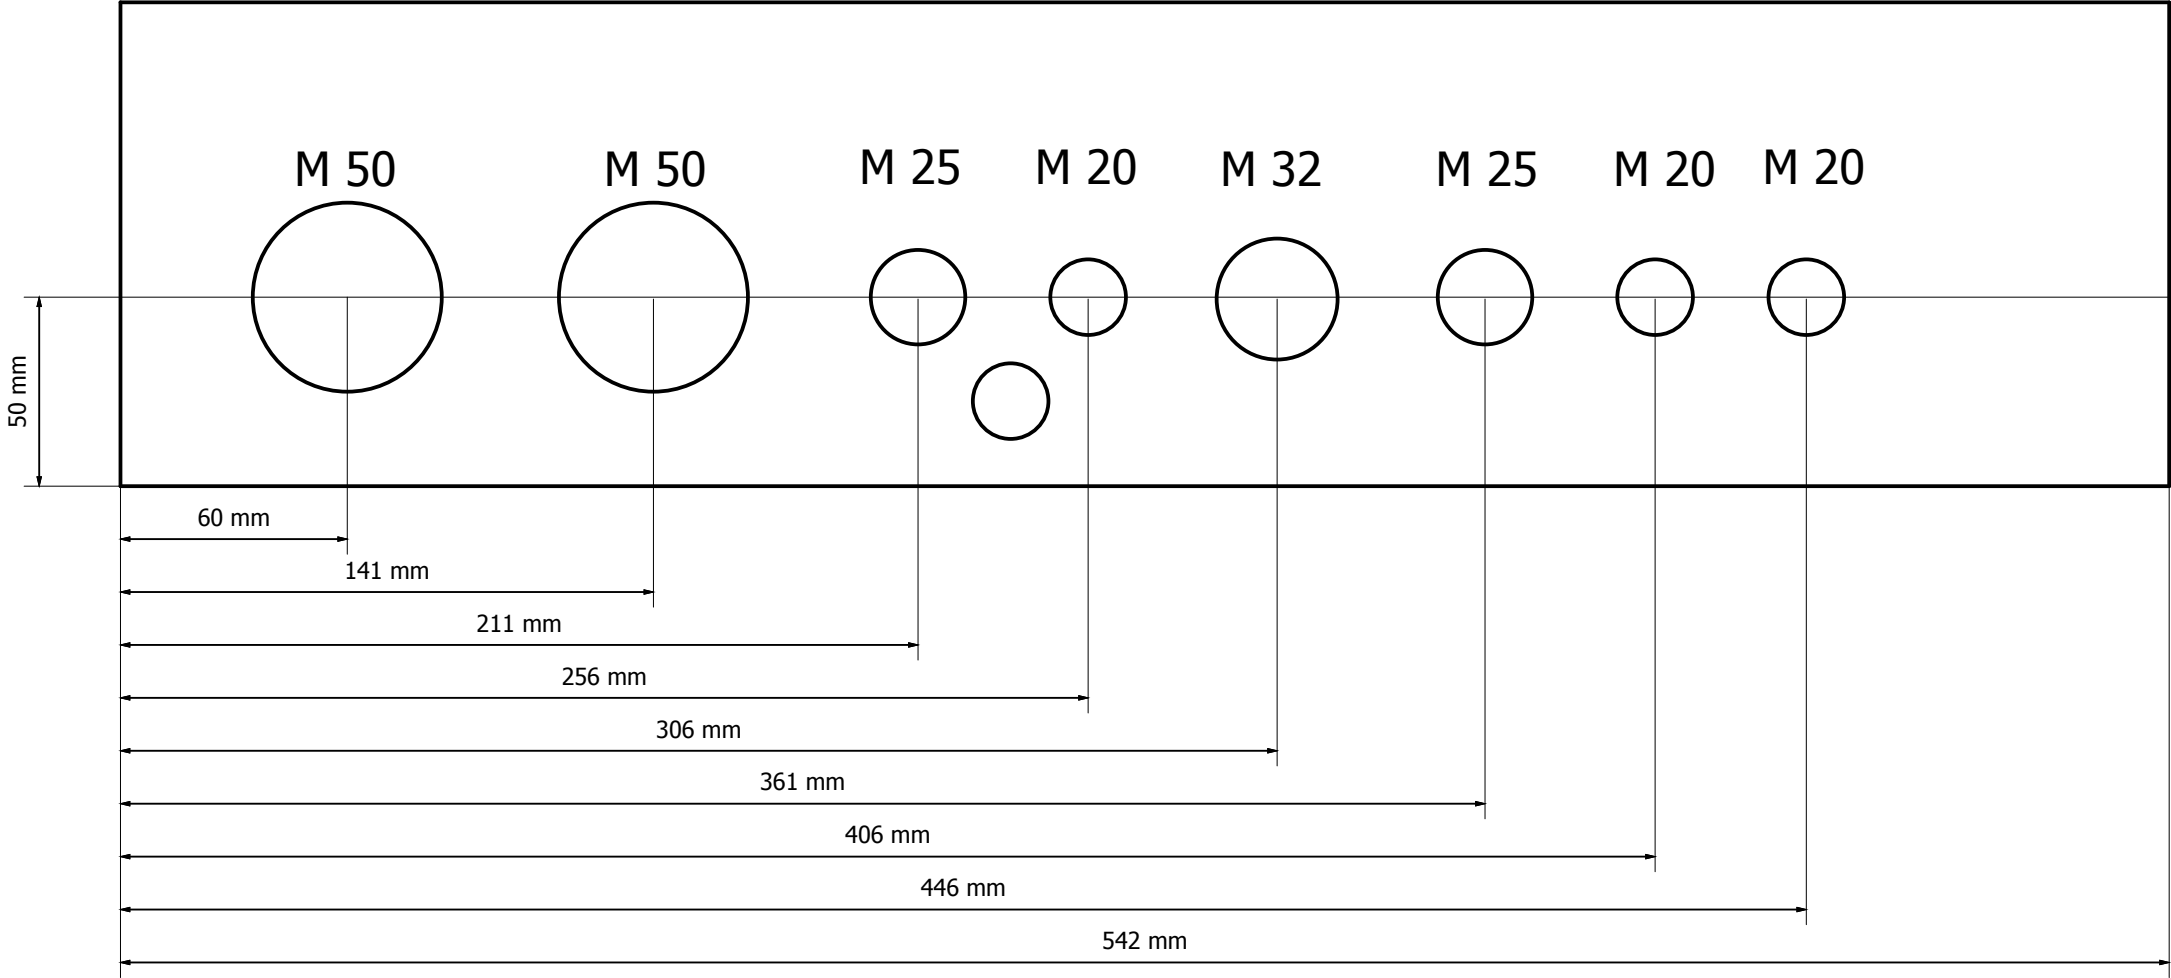

Wanneer niet vermeld, aderdiameter 1mm² voor U<300V en 1,5mm² voor U>300V

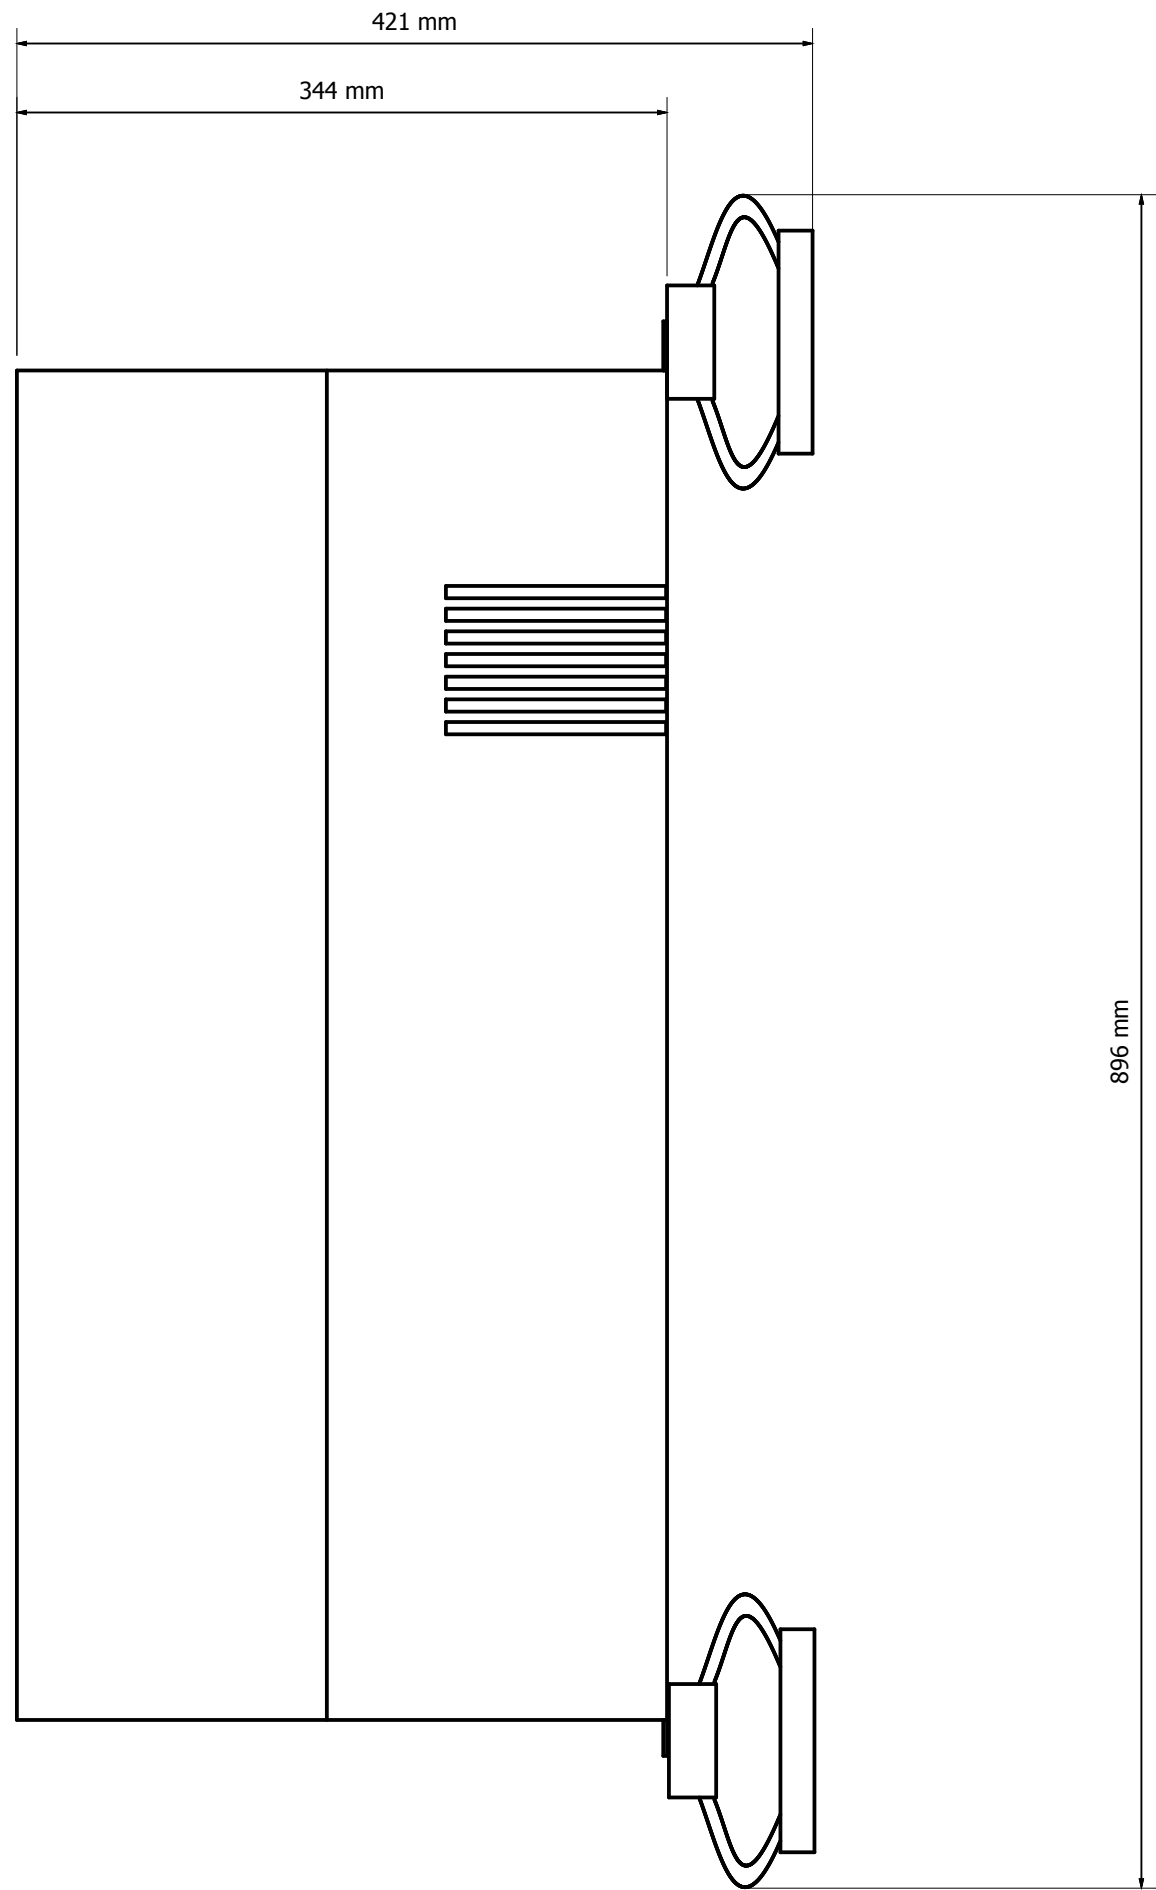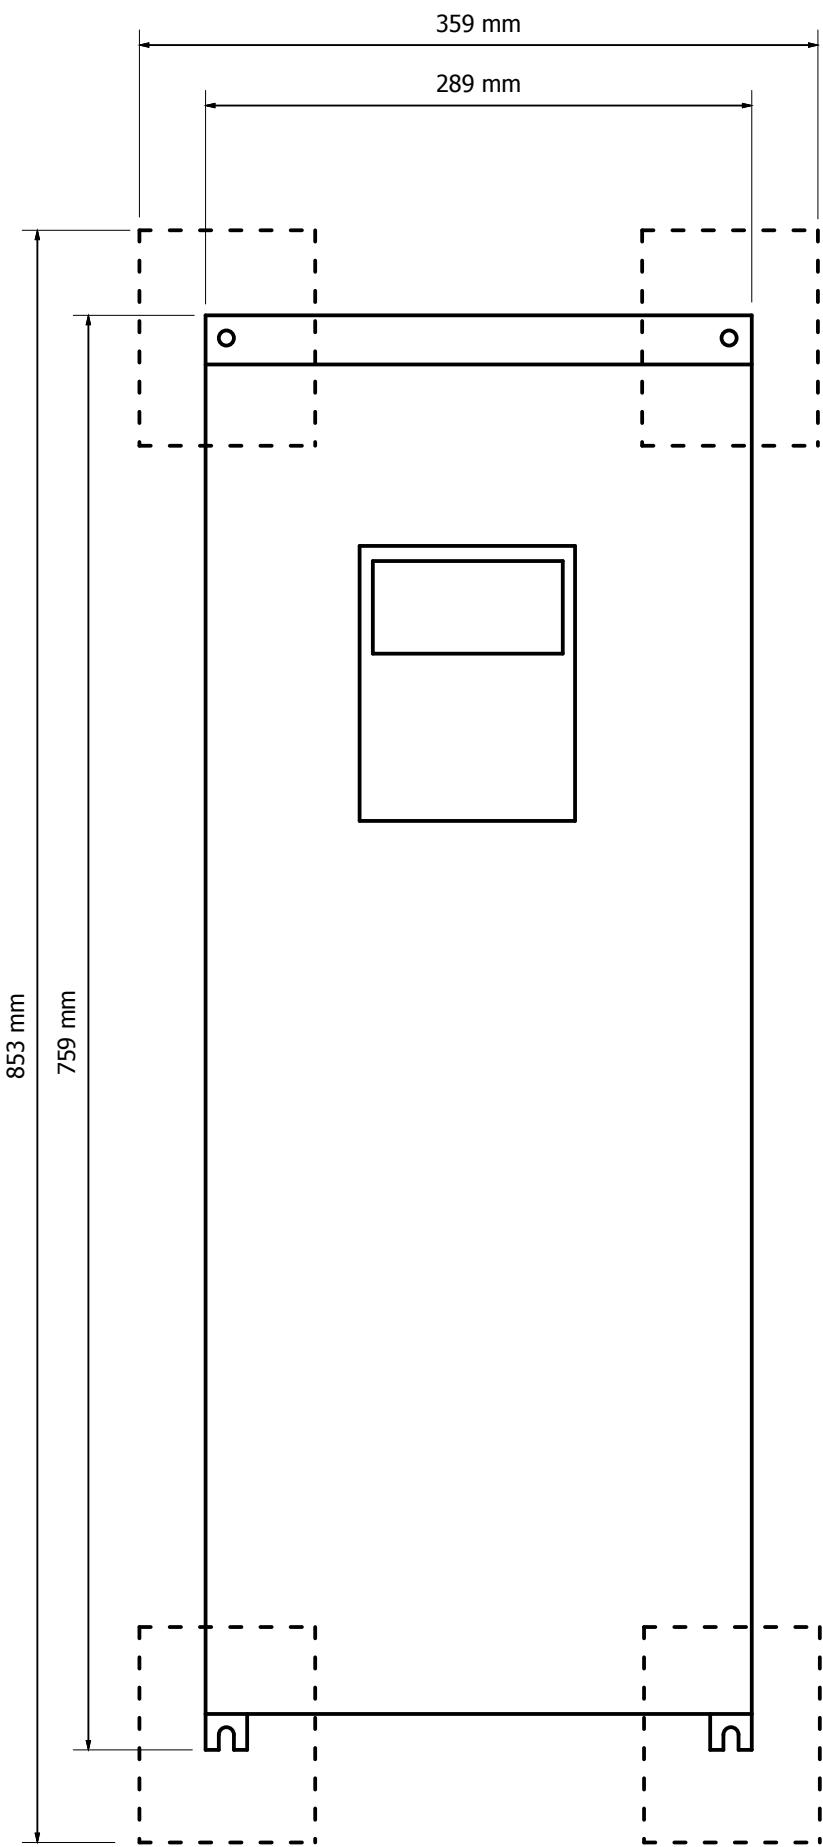


1	2	3	4	5	6	7	8	9	10
Aansluiting		Vrijgave		Externe fout	Reset	Toeren		Toeren	Start
hoofd motor		zuig motor		condens	zuig motor	op		neer	zuig motor
zuiginstallatie				bveiliging					

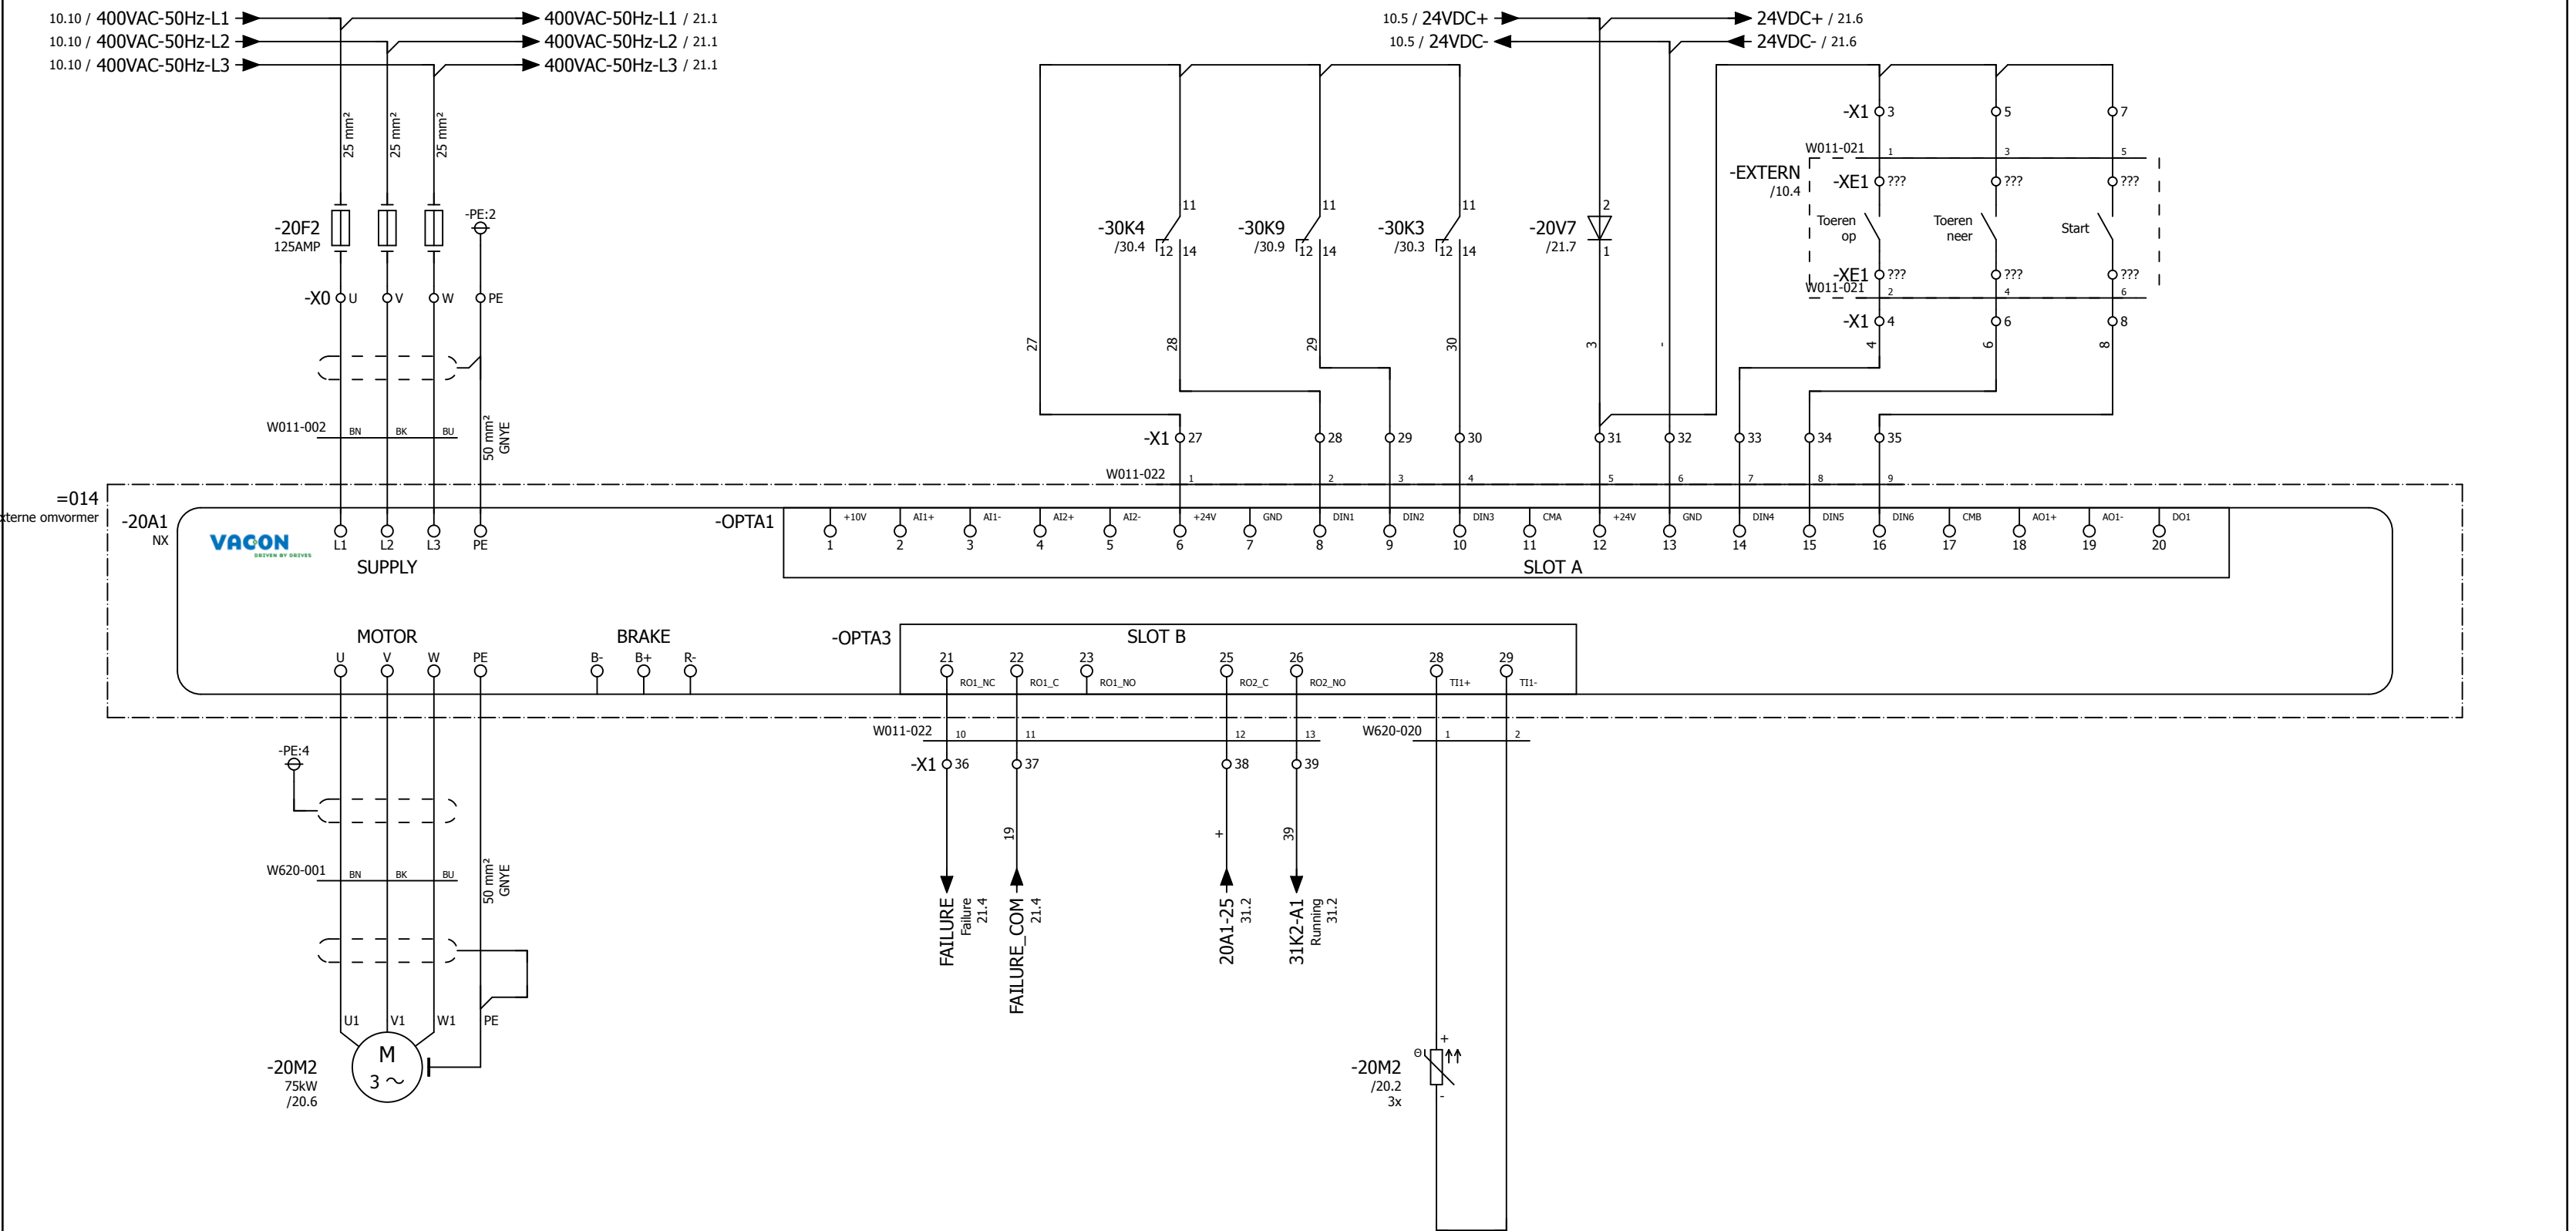

Wanneer niet vermeld, aderdiameter 1mm² voor U<300V en 1,5mm² voor U>300V


			DATUM	31-7-2013	Amphitec BV Silovac besturing Hoofdschakebord <600V Besturing zuigmotor D&A EMotor drive	 T: +31 (0)180 419001 E: info@da-electric.nl	Projectnummer	Tekening nummer	= 011	
			Bew.	hburggraaf			P2012015	011 P0101	+ P0101	
			Gecontr				Ontworpen door	Datum	Classificatie	Blad
Wijziging	Datum	Naam	Oorspr					18-12-2012		20
									Volgende pagina 21	

1	2	3	4	5	6	7	8	9	10
24VDC		Fout	Noodstop		400VAC		Condensbeveiliging		
Beschikbaar		reset	circuit		Hoofd				
					relais				

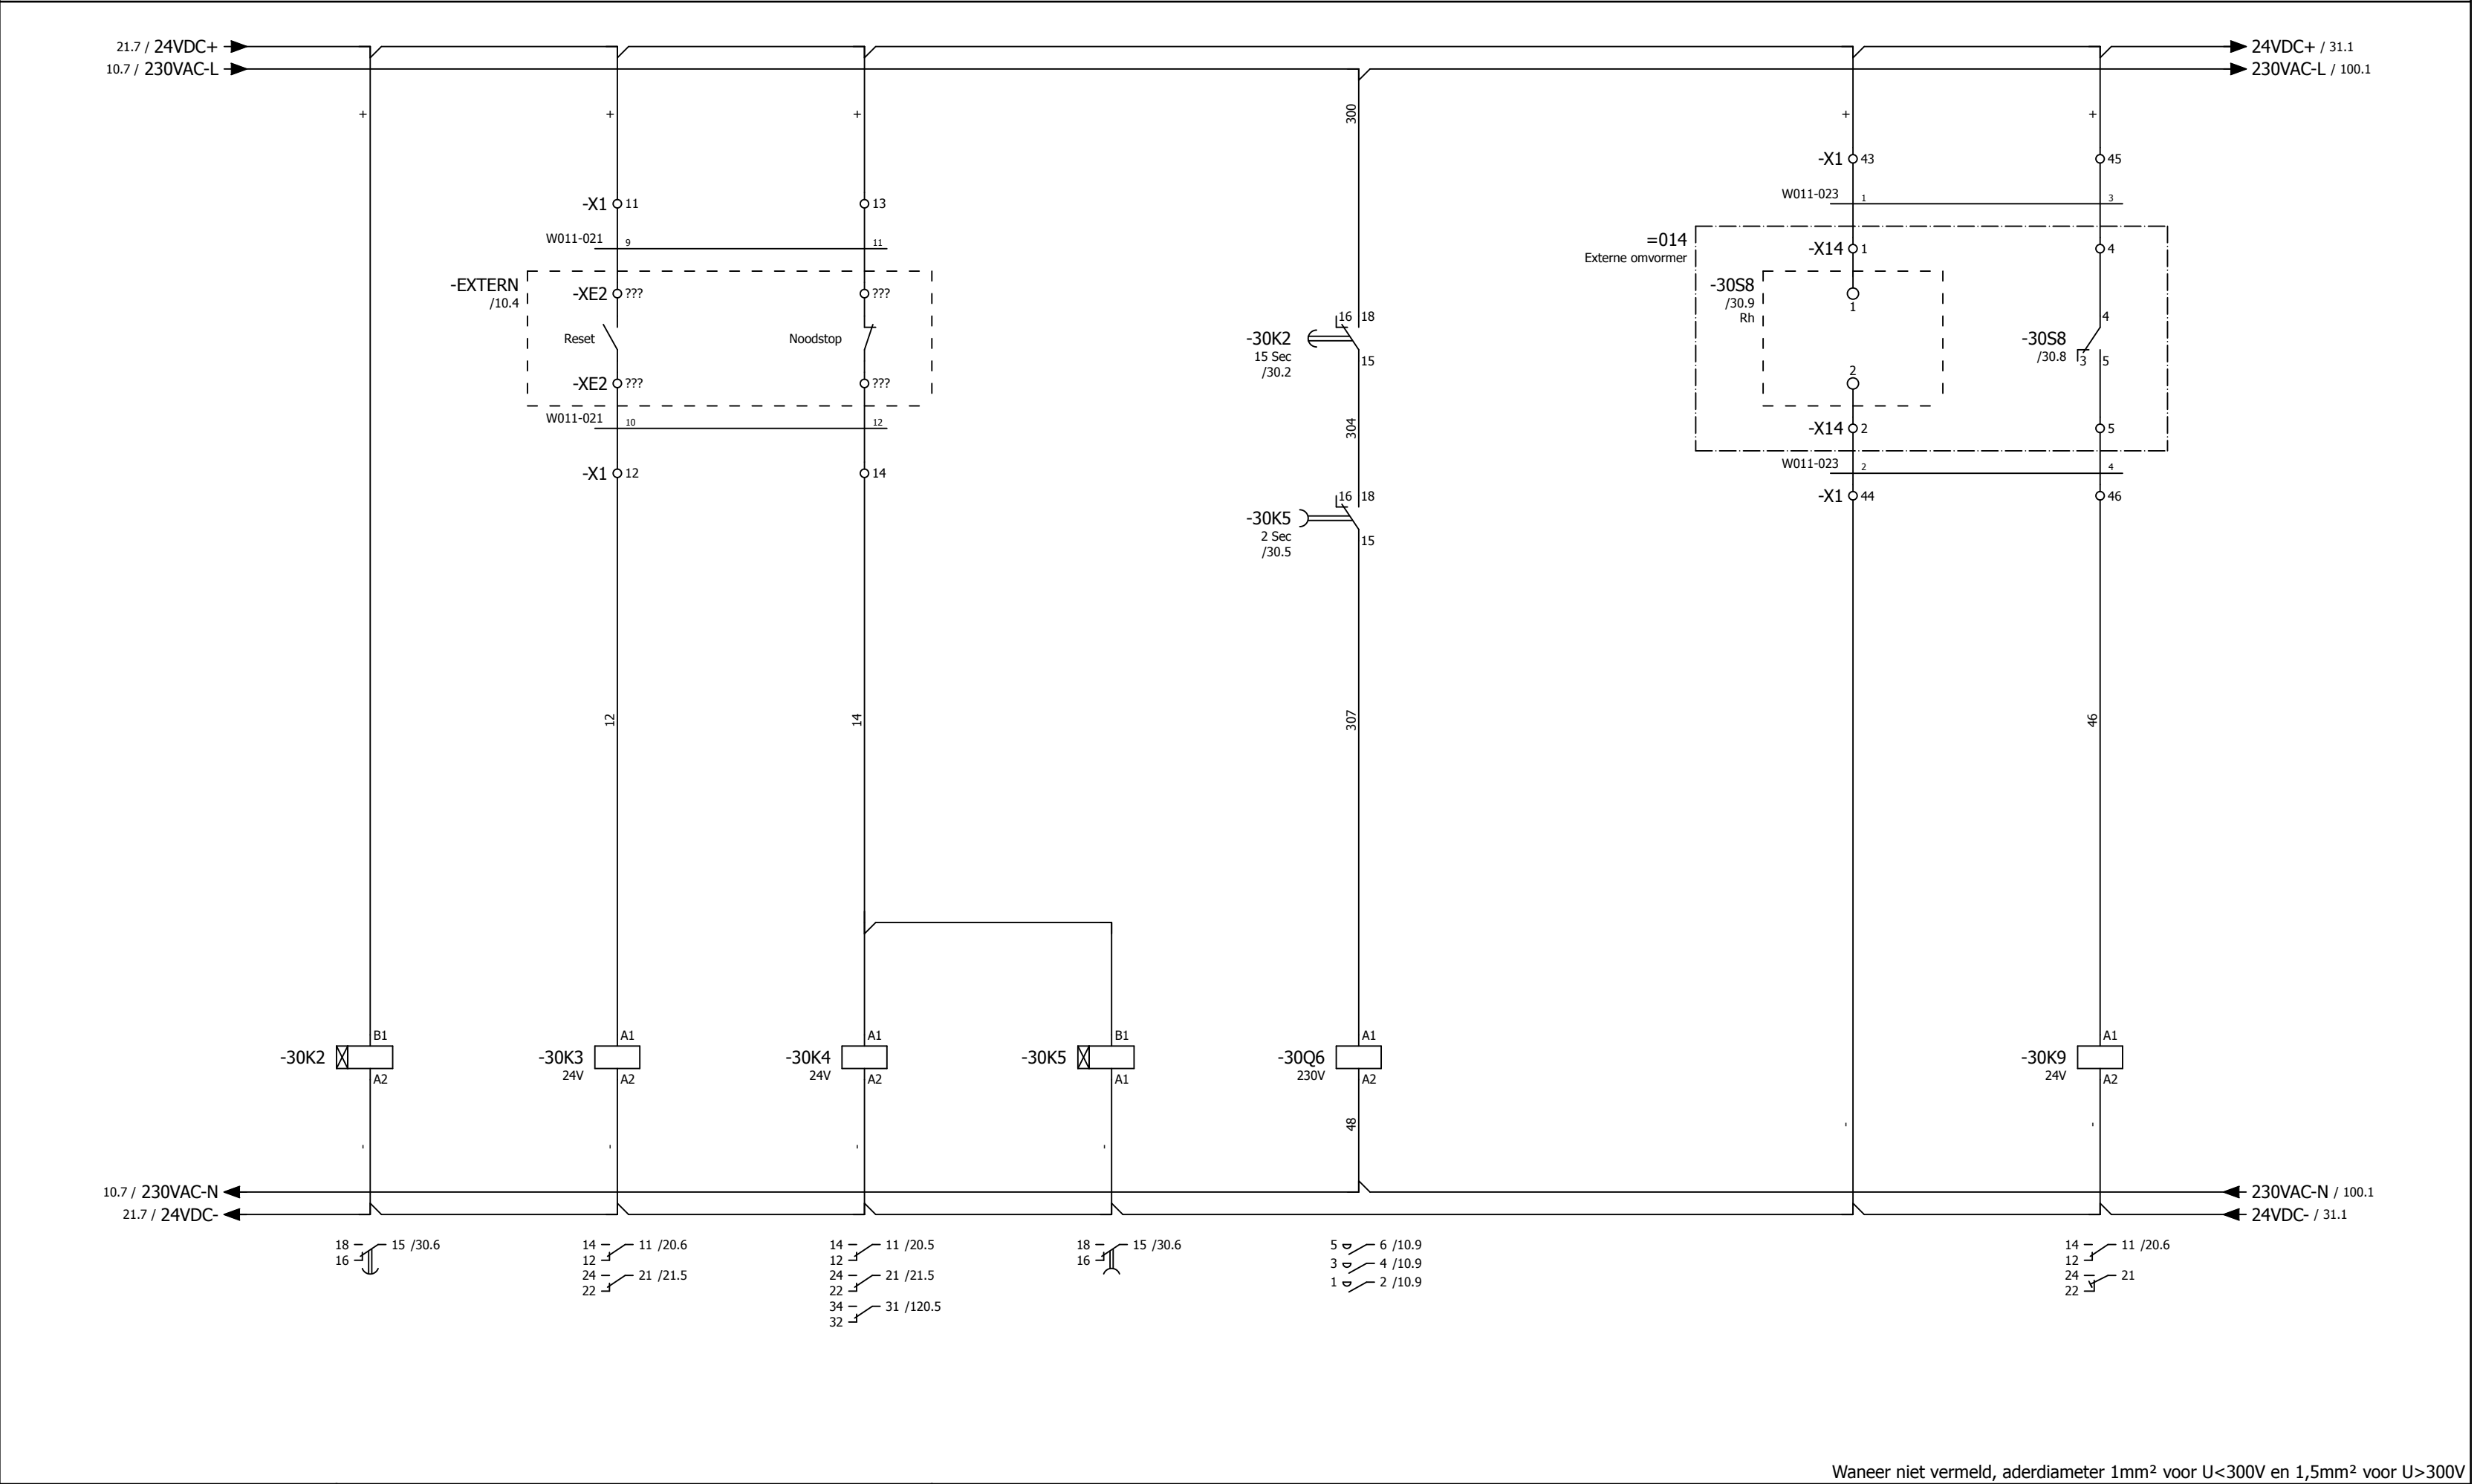


Wanneer niet vermeld, aderdiameter 1mm² voor U<300V en 1,5mm² voor U>300V

			DATUM	22-2-2013	Amphitec BV Silovac besturing	Hoofdschakebord <600V Besturing zuigmotor Emergency stop relay	 T: +31 (0)180 419001 E: info@da-electric.nl	Projectnummer	P2012015	Tekening nummer	011 P0101	= 011 + P0101	
			Bew.	hburggraaf				Ontworpen door		Datum	18-12-2012	Classificatie	Blad
Wijziging	Datum	Naam	Oorspr										30 Volgende pagina

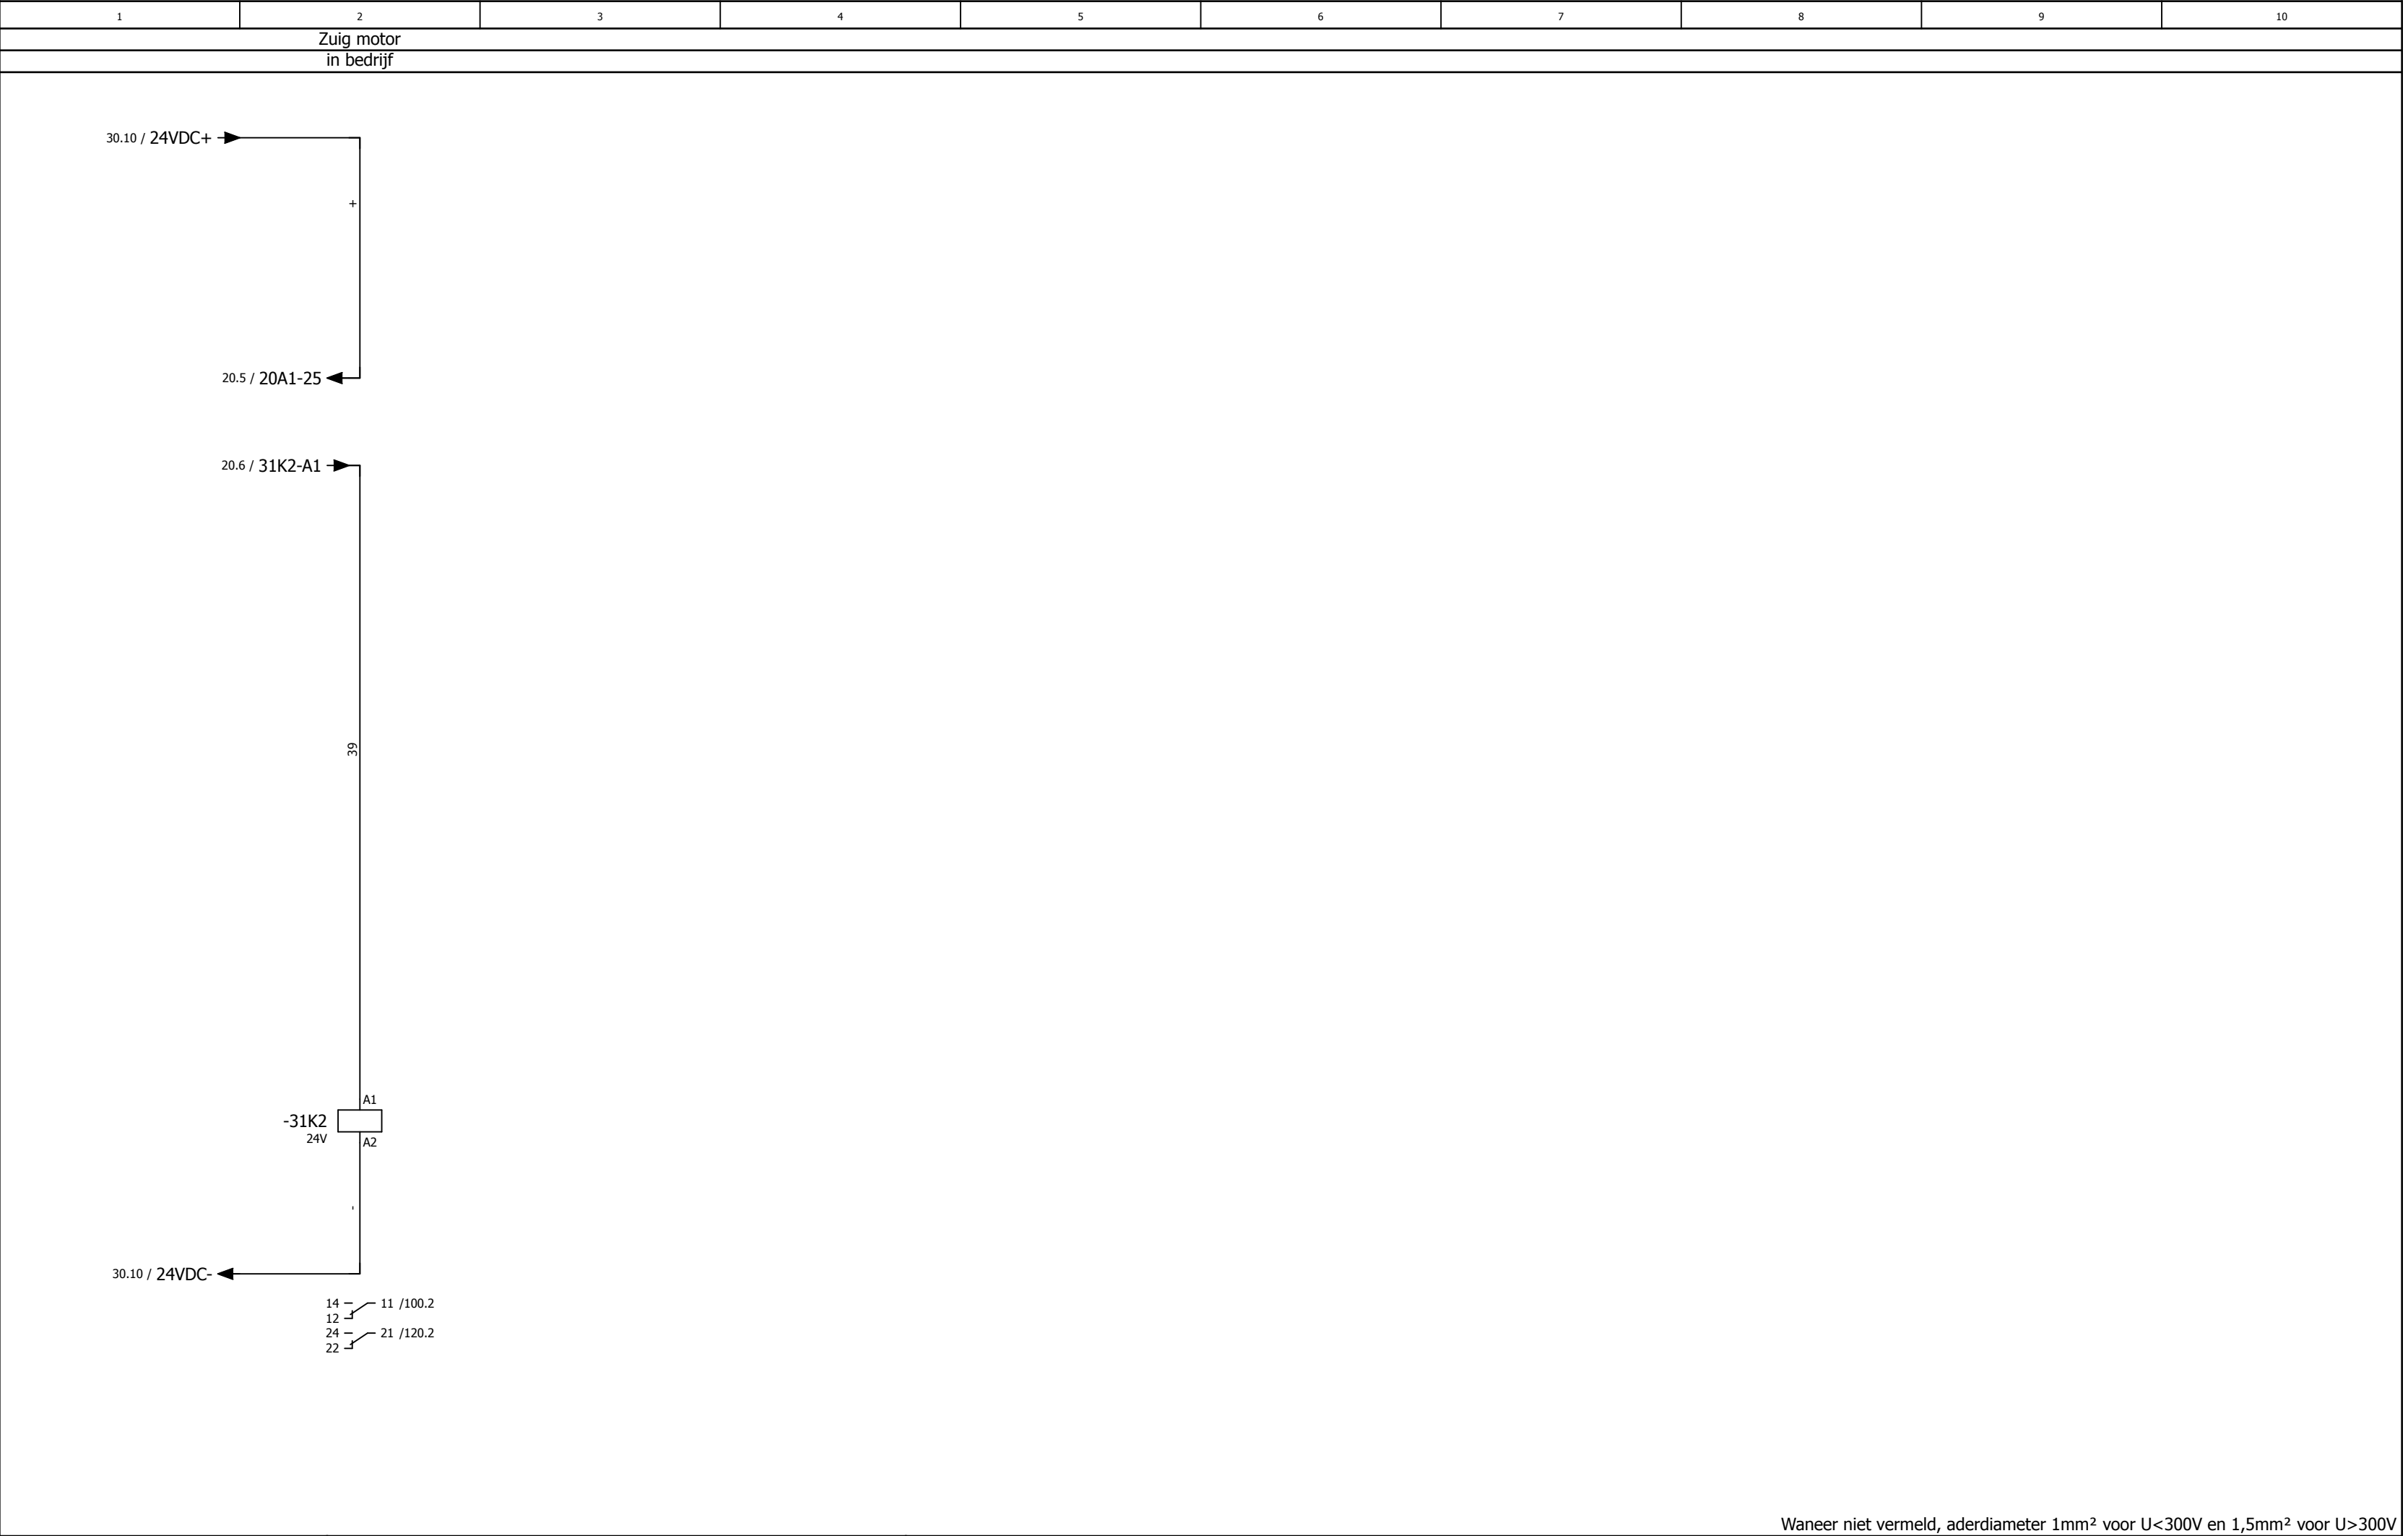


D&A Electric BV All rights reserved©

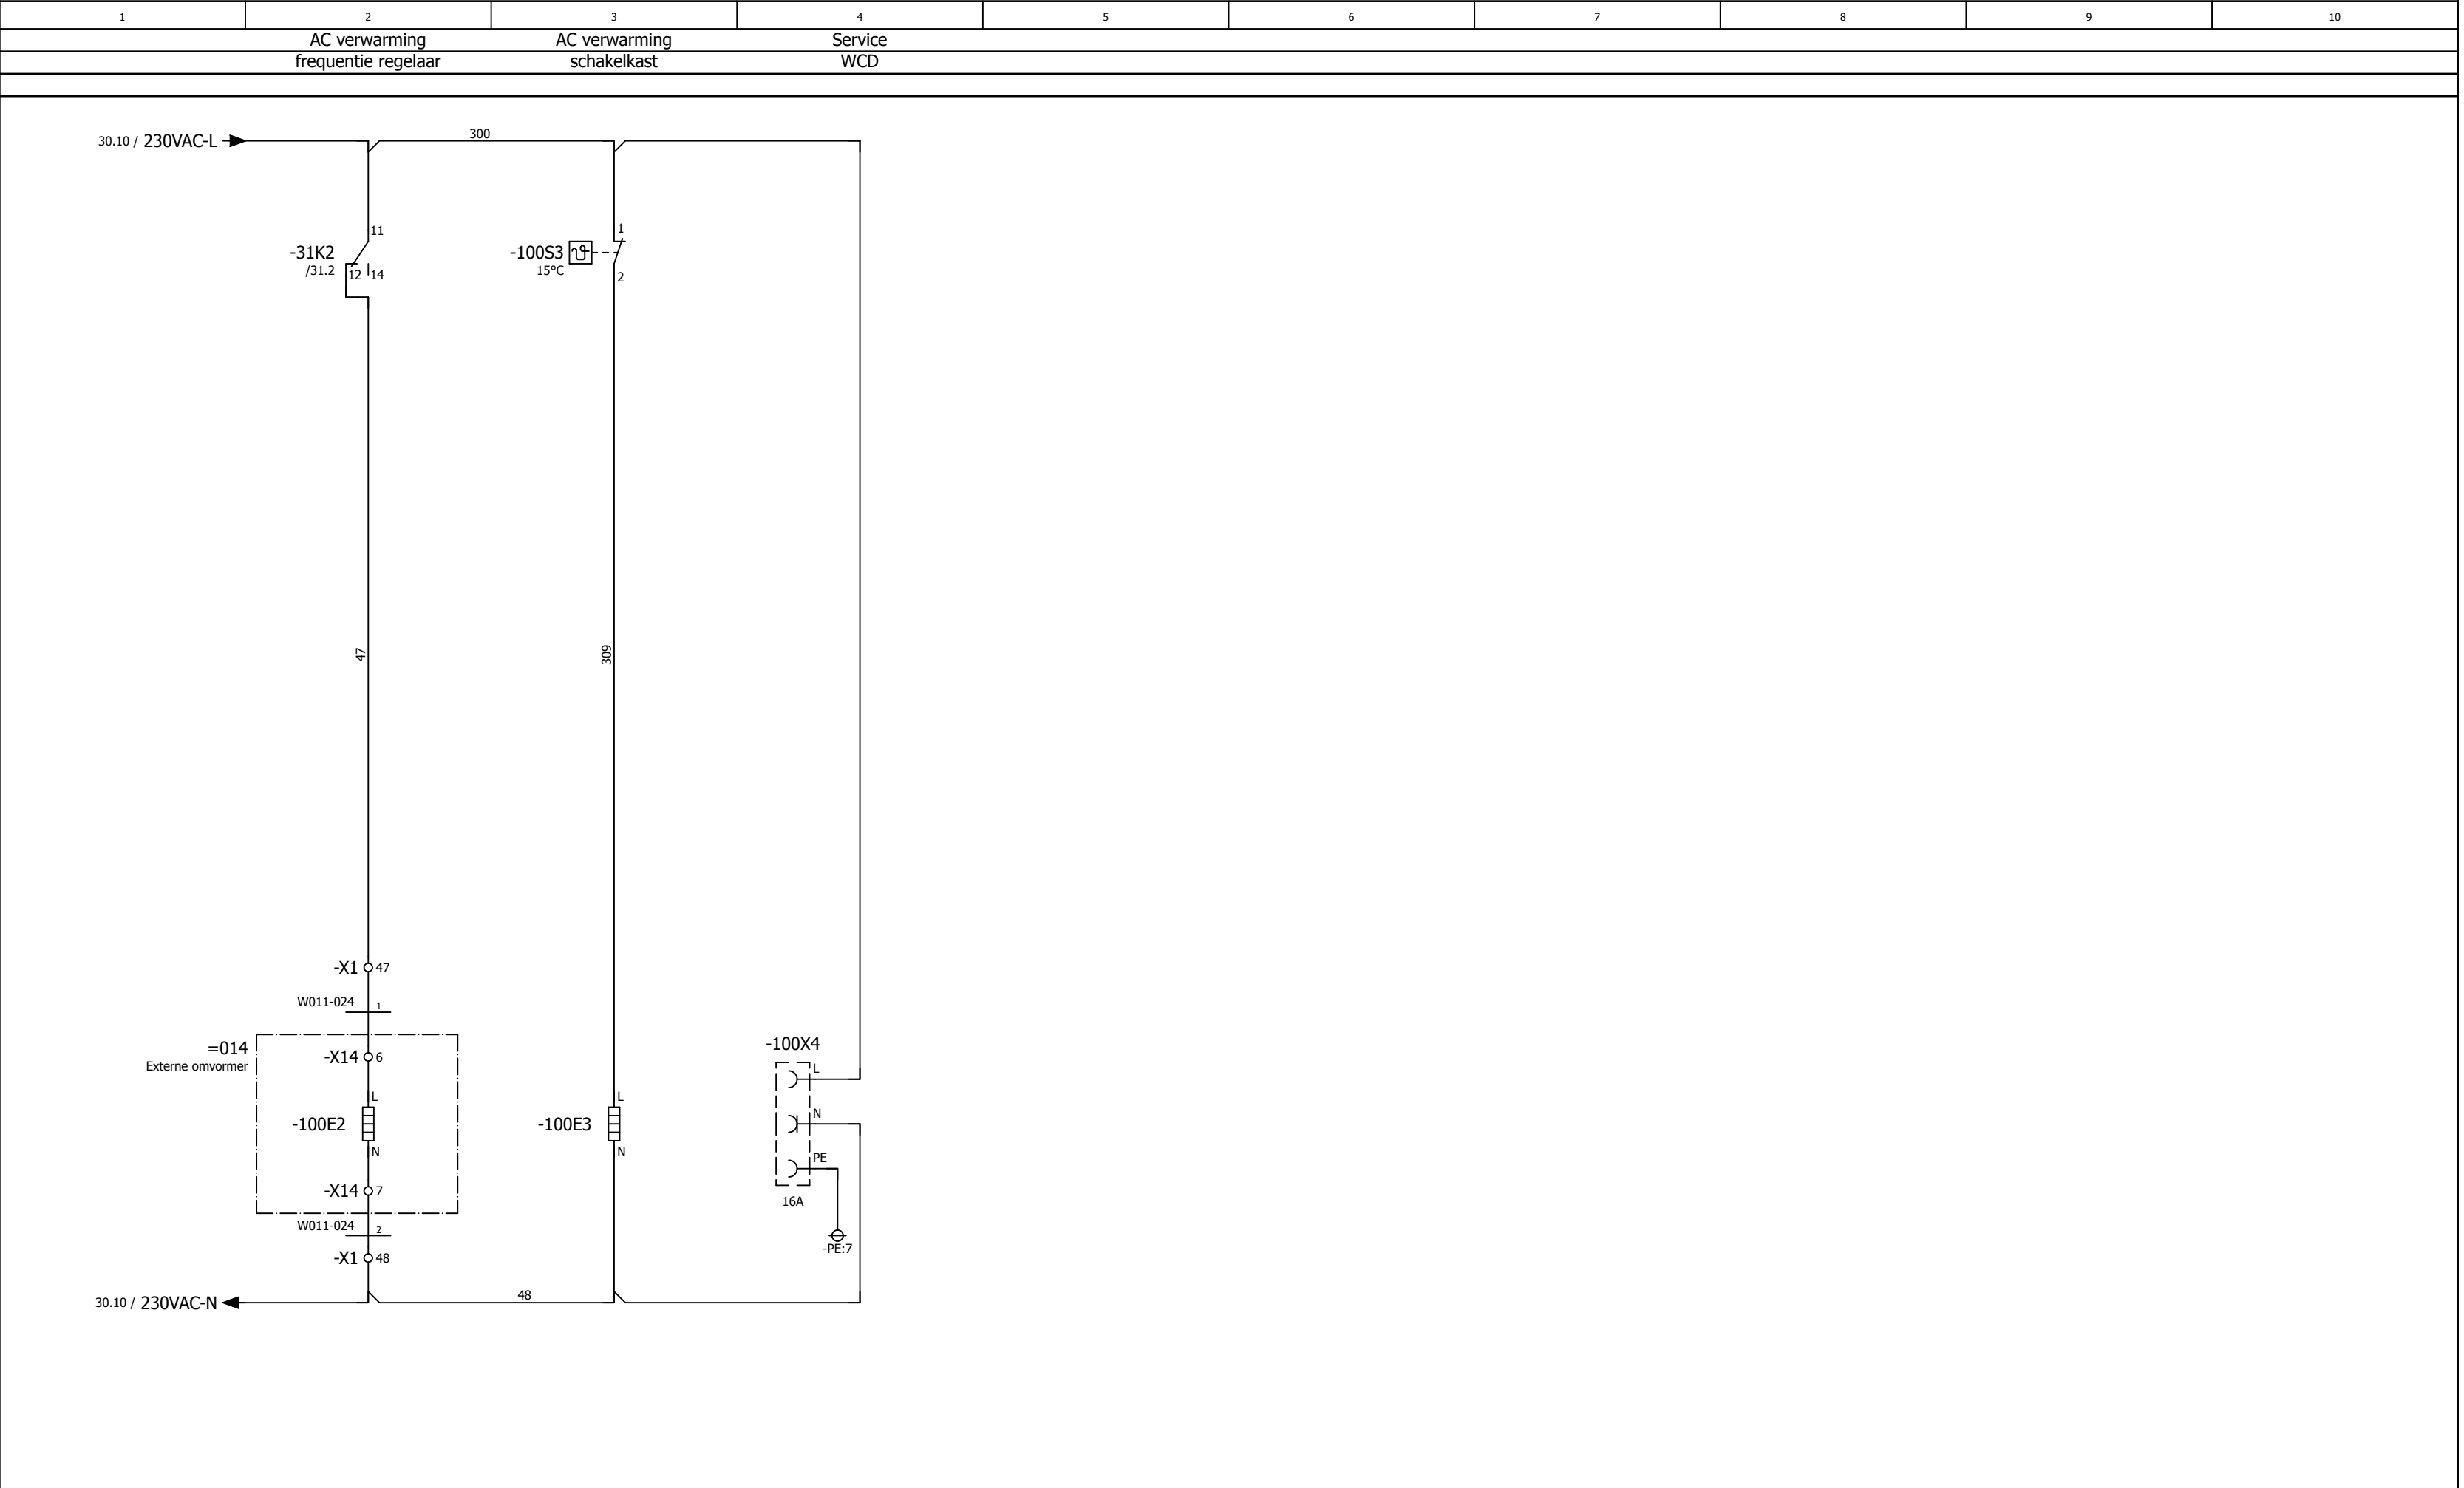

D&A Electric BV All rights reserved©


Klemmenaansluitschema

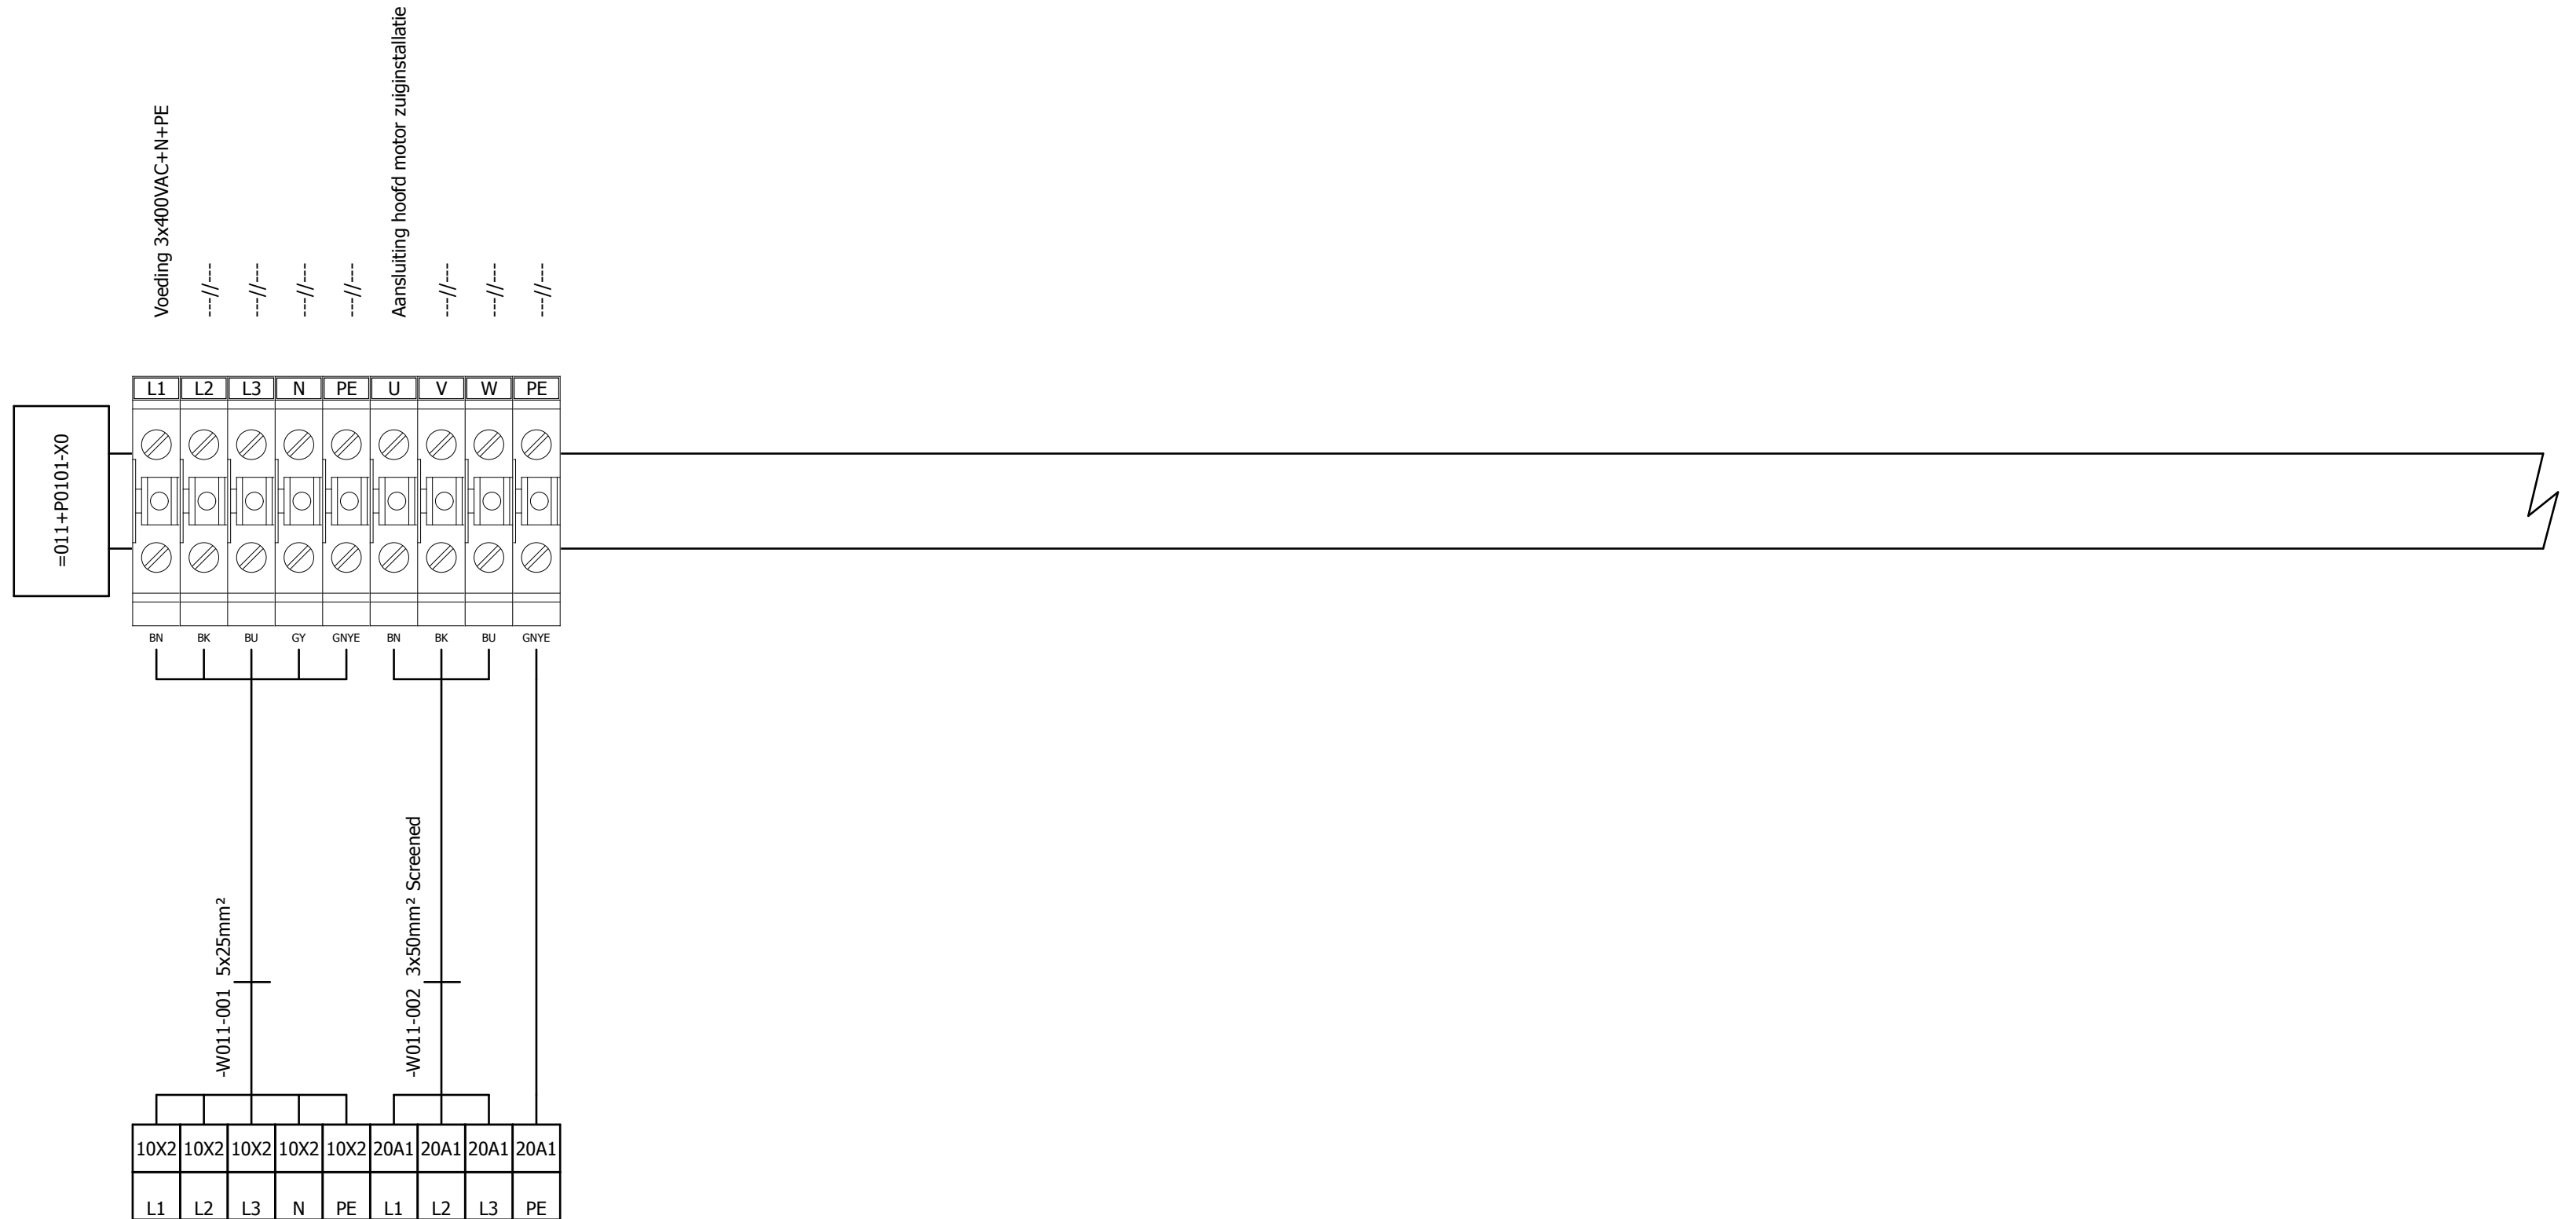

Wanneer niet vermeld, aderdiameter 1mm² voor U<300V en 1,5mm² voor U>300V

D&A Electric			DATUM	31-7-2013	Amphitec BV	Hoofdschakebord <600V	 T: +31 (0)180 419001 E: info@da-electric.nl	Projectnummer P2012015	Tekening nummer 011 P0101	= 011	
			Bew.	hburggraaf						+ P0101	
			Gecontr							Classificatie	Blad 200
	Wijziging	Datum	Naam	Oorspr							
					Silovac besturing	Besturing zuigmotor	Klemmen overzicht				

Klemmenaansluitschema

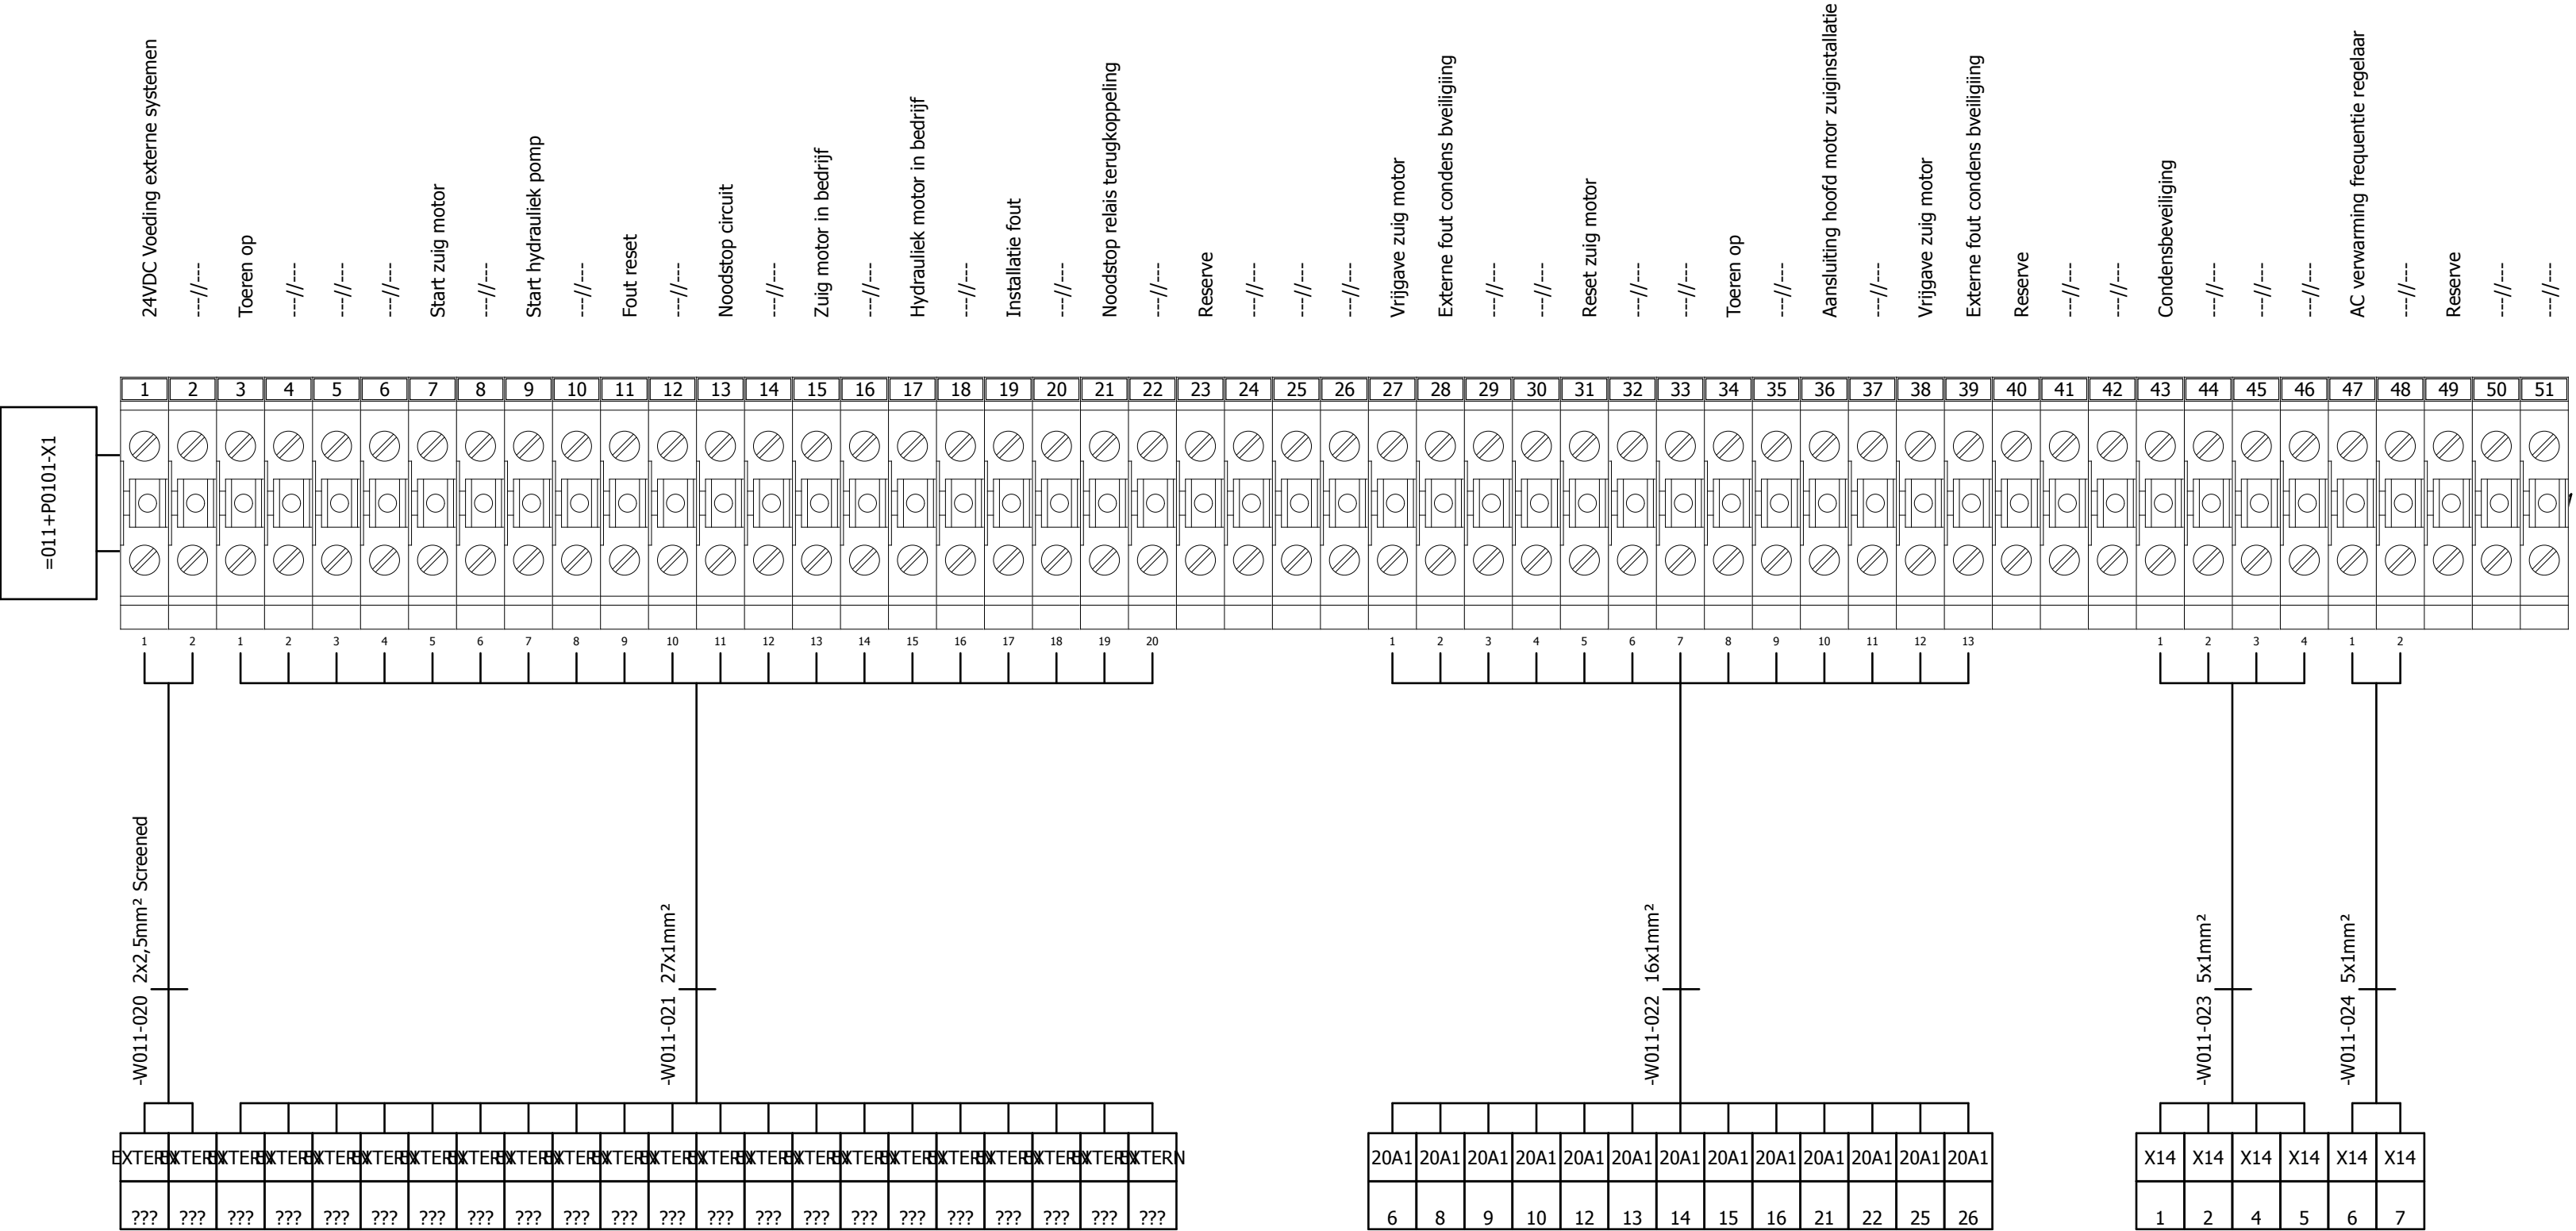

Wanneer niet vermeld, aderdiameter 1mm² voor U<300V en 1,5mm² voor U>300V

Klemmenaansluitschema

